MAPA DO CELÓW PROJEKTOWYCH

Skala 1: 500

miasto: *LUBLIN*
obr.: 21 dz. 7/9 ul. Tomasza Zana 11

Niniejszą mapę wykonano na podstawie zaktualizowanej treści mapy zasadniczej w skali 1:500 w obszarze objętym zamówieniem (linia koloru żółtego); ukł. 2000 – sekcja 8.151.08.01.01.1 Poziom odniesienia: Kronsztadt 60.

Projektowane obiekty budowlane wymagające pozwolenia na budowę podlegają wytyczeniu i inwentaryzacji przez jednostki uprawnione do wykonywania prac geodezyjnych.
Granice nieruchomości wykazane na mapie oraz rodzaj użytków gruntowych są zgodne z danymi ujawnionymi w bazie danych ewidencji gruntów i budynków. Mapa została wykonana bez ustalenia obciążeń służebnościami gruntowymi

Wykonał:
GEODETA UPRAWNIONY
Henryk Skowronek
uprawnienia nr 12813

Stan na dzień 27.09.2012r.

Ks. rob. 27/12

Przedsiębiorstwo Usługowo – Handlowe
Jerzy Kowalik
20-318 Lublin, ul. Rudlickiego 11/20
NIP: 946-000-90-13

Lublin, dn. 03.10.2012 r.

URZĄD MIASTA LUBLIN
MIEJSKI OŚRODEK DOKUMENTACJI GEODEZYJNEJ I KARTOGRAFICZNEJ
W obszarze oznaczonym linią koloru żółtego dokonano aktualizacji treści mapy zasadniczej. Dokumenty z pomiarów uzupełniających przyjęto do zasobu powiatowego w dniu 2012-10-11 i zaewidencjonowano pod nr 0663.9-5642/2012
Niniejsza mapa może służyć do celów projektowych.
Projektowane obiekty budowlane wymagające pozwolenia na budowę podlegają wytyczeniu i inwentaryzacji powykonawczej przez jednostki uprawnione do wykonywania prac geodezyjnych.
Lublin, dn. 2012-10-11
z up. PREZYDENTA MIASTA
mgr inż. Wojciech Kiwiński
KIEROWNIK
Miejskiego Ośrodka Dokumentacji Geodezyjnej i Kartograficznej

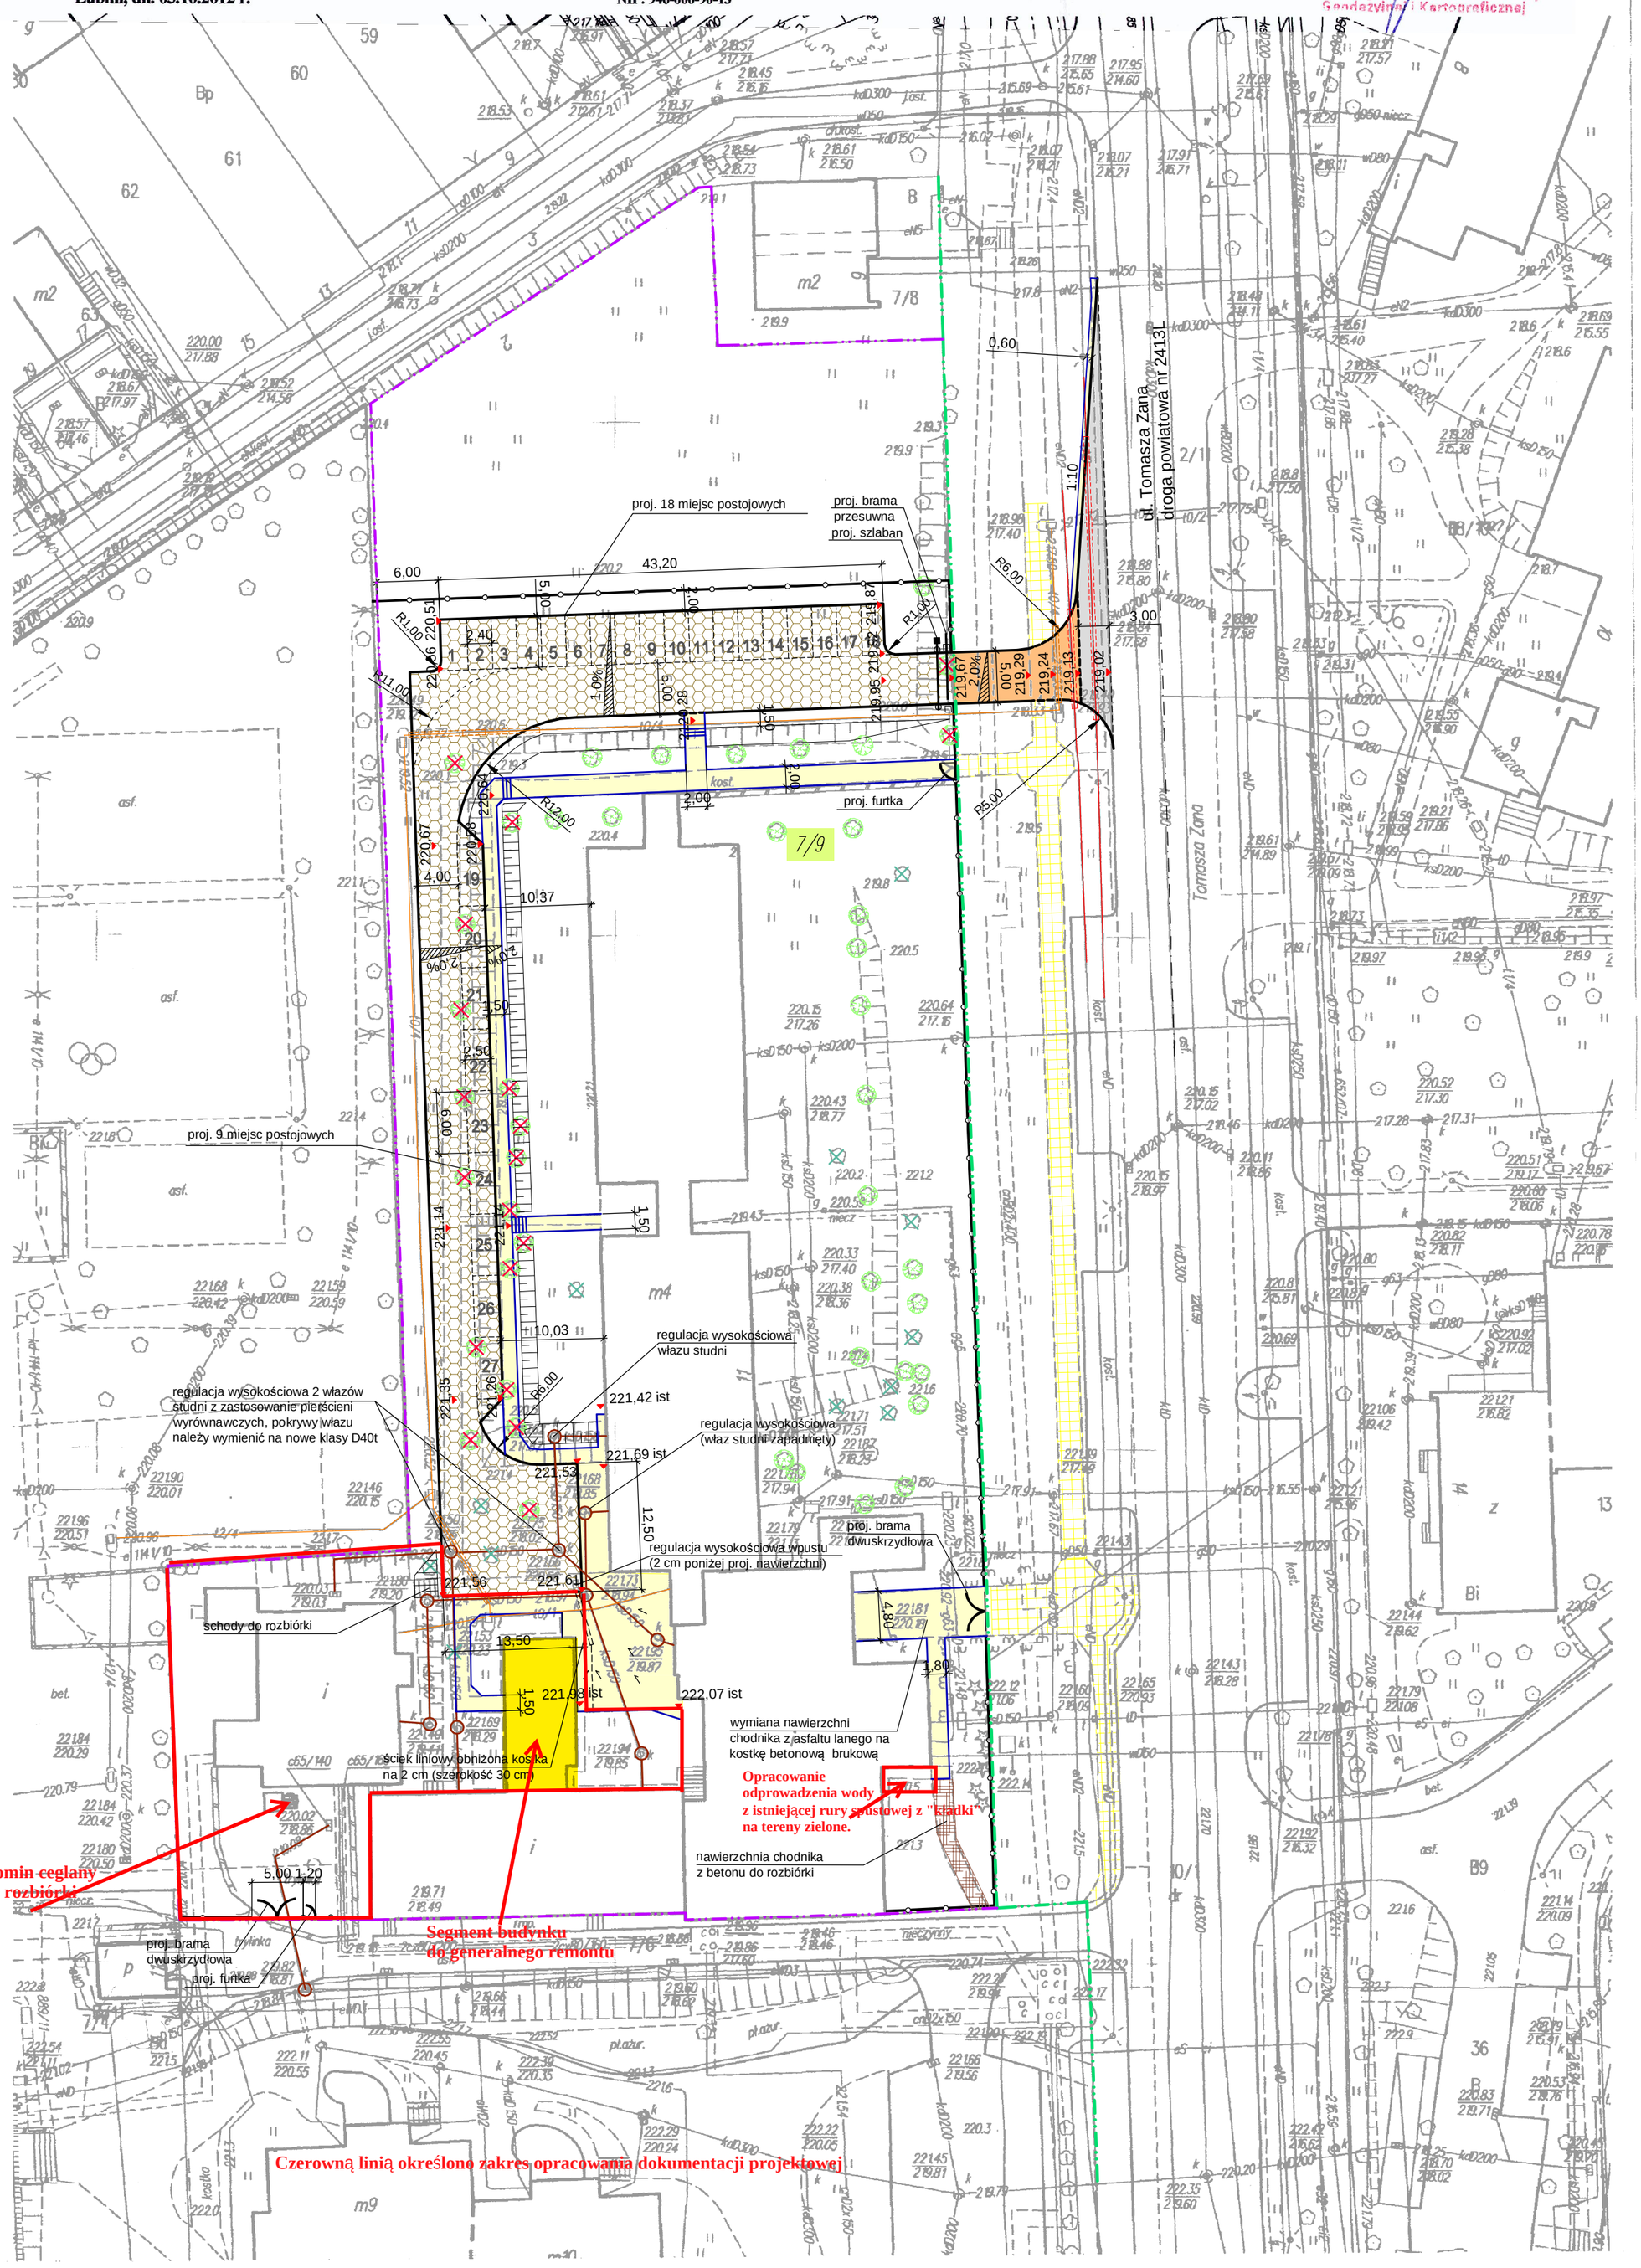

- granica działki nr ewid. 7/9
- granica pasa drogowego
- proj. nawierzchnia chodnika z kostki brukowej bet. h=6cm
- proj. nawierzchnia pasa wyłączenia z bet. asfaltowego
- proj. nawierzchnia drogi pożarowej z kostki ażurowej
- proj. nawierzchnia zjazdu z kostki brukowej bet. h=8cm
- ist. nawierzchnia chodnika
- proj. krawężnik
- proj. krawężnik zaniżony
- proj. obrzeże
- drzewo istniejące
- drzewo nieistniejące
- drzewo do wycinki
- zabezpieczenie sieci telefonicznej rurą osłonową
- zabezpieczenie kabla energetycznego rurą osłonową
- proj. ogrodzenie

JEDNOSTKA PROJEKTUJĄCA:	manevo — **MANEVO Marek Łukowski** 21-077 Spiczyn, Ziółków 88
INWESTOR:	Uniwersytet Marii Curie-Skłodowskiej, Plac Marii Curie-Skłodowskiej 5, 20-031 Lublin
ZADANIE INWESTYCYJNE:	**Dostosowanie budynku DS Zana do obowiązujących przepisów p.pożarowych w zakresie budowy drogi p.pożarowej oraz zagospodarowania terenu działki nr 7/9 obręb nr 21 położonej przy ul. Zana 11 w Lublinie**
ADRES INWESTYCJI:	Lublin ul. Zana 11
Data:	X.2012
NAZWA RYSUNKU:	PLAN ZAGOSPODAROWANIA TERENU
Branża:	DROGOWA
Skala:	1:500
Nr rysunku:	2
Projektował:	mgr inż. Marcin Wójcik, upr. bud. nr LUB/0157/POOD/11
Sprawdził:	mgr inż. Piotr Śmiszek, upr. bud. nr LUB/0156/POOD/11
	Rzeczoznawca ds. p. poż.